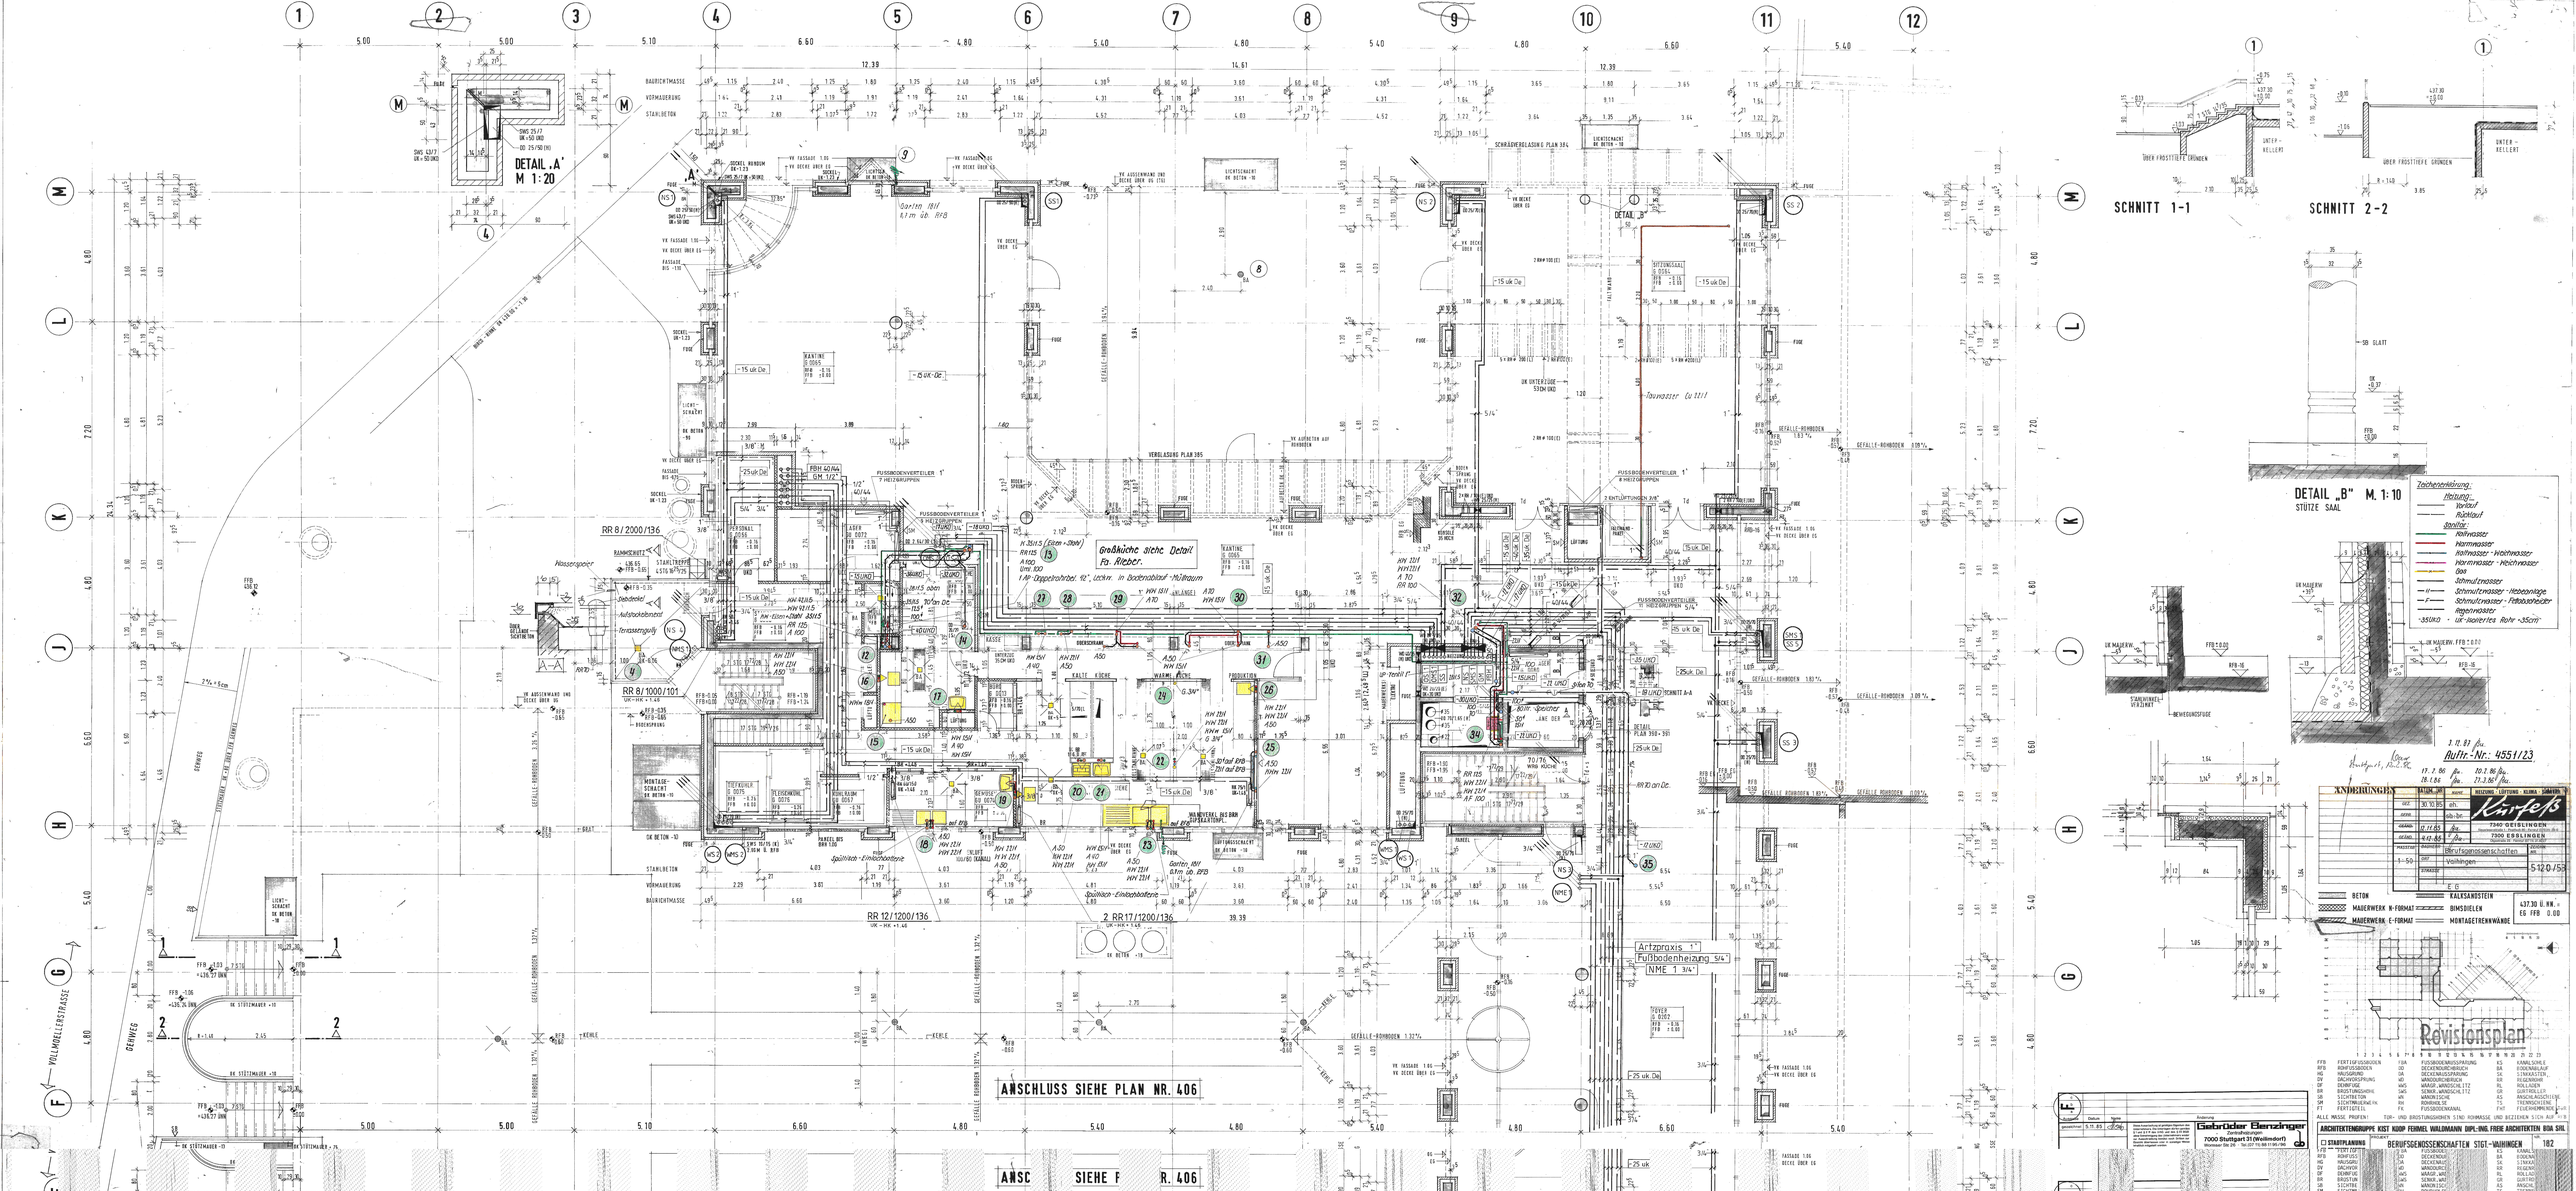

DETAIL „A"
M 1:20
SCHNITT 1-1
SCHNITT 2-2
DETAIL „B" M. 1:10
STÜTZE SAAL
Großküche siehe Detail Fa. Rieber.
RR 8/2000/136
RR 8/1000/101
RR 12/1200/136
2 RR 17/1200/136
ANSCHLUSS SIEHE PLAN NR. 406
Artzpraxis 1
Fußbodenheizung 5/4"
NME 1 3/4"
Zeichenerklärung:
Heizung:
Vorlauf
Rücklauf
Sanitär:
Kaltwasser
Warmwasser
Kaltwasser - Weichwasser
Warmwasser - Weichwasser
Gas
Schmutzwasser
Schmutzwasser - Hebeanlage
Schmutzwasser - Fettabscheider
Regenwasser
-35UKD - UK - Isoliertes Rohr -35cm
Auftr.-Nr.: 4551/23
ANDERUNGEN
Kurfeß
7300 ESSLINGEN
Berufsgenossenschaften
Vaihingen
5120/53
BETON
KALKSANDSTEIN
MAUERWERK N-FORMAT
BIMSDIELEN
MAUERWERK E-FORMAT
MONTAGETRENNWÄNDE
437.30 Ü.NN. = EG FFB 0.00
Revisionsplan
ARCHITEKTENGRUPPE KIST KOOP FERMEL WALDMANN DIPL.-ING. FREIE ARCHITEKTEN BDA SRL
STADTPLANUNG
BERUFSGENOSSENSCHAFTEN STGT.-VAIHINGEN
182
Gebrüder Benzinger
7000 Stuttgart 31 (Weilimdorf)