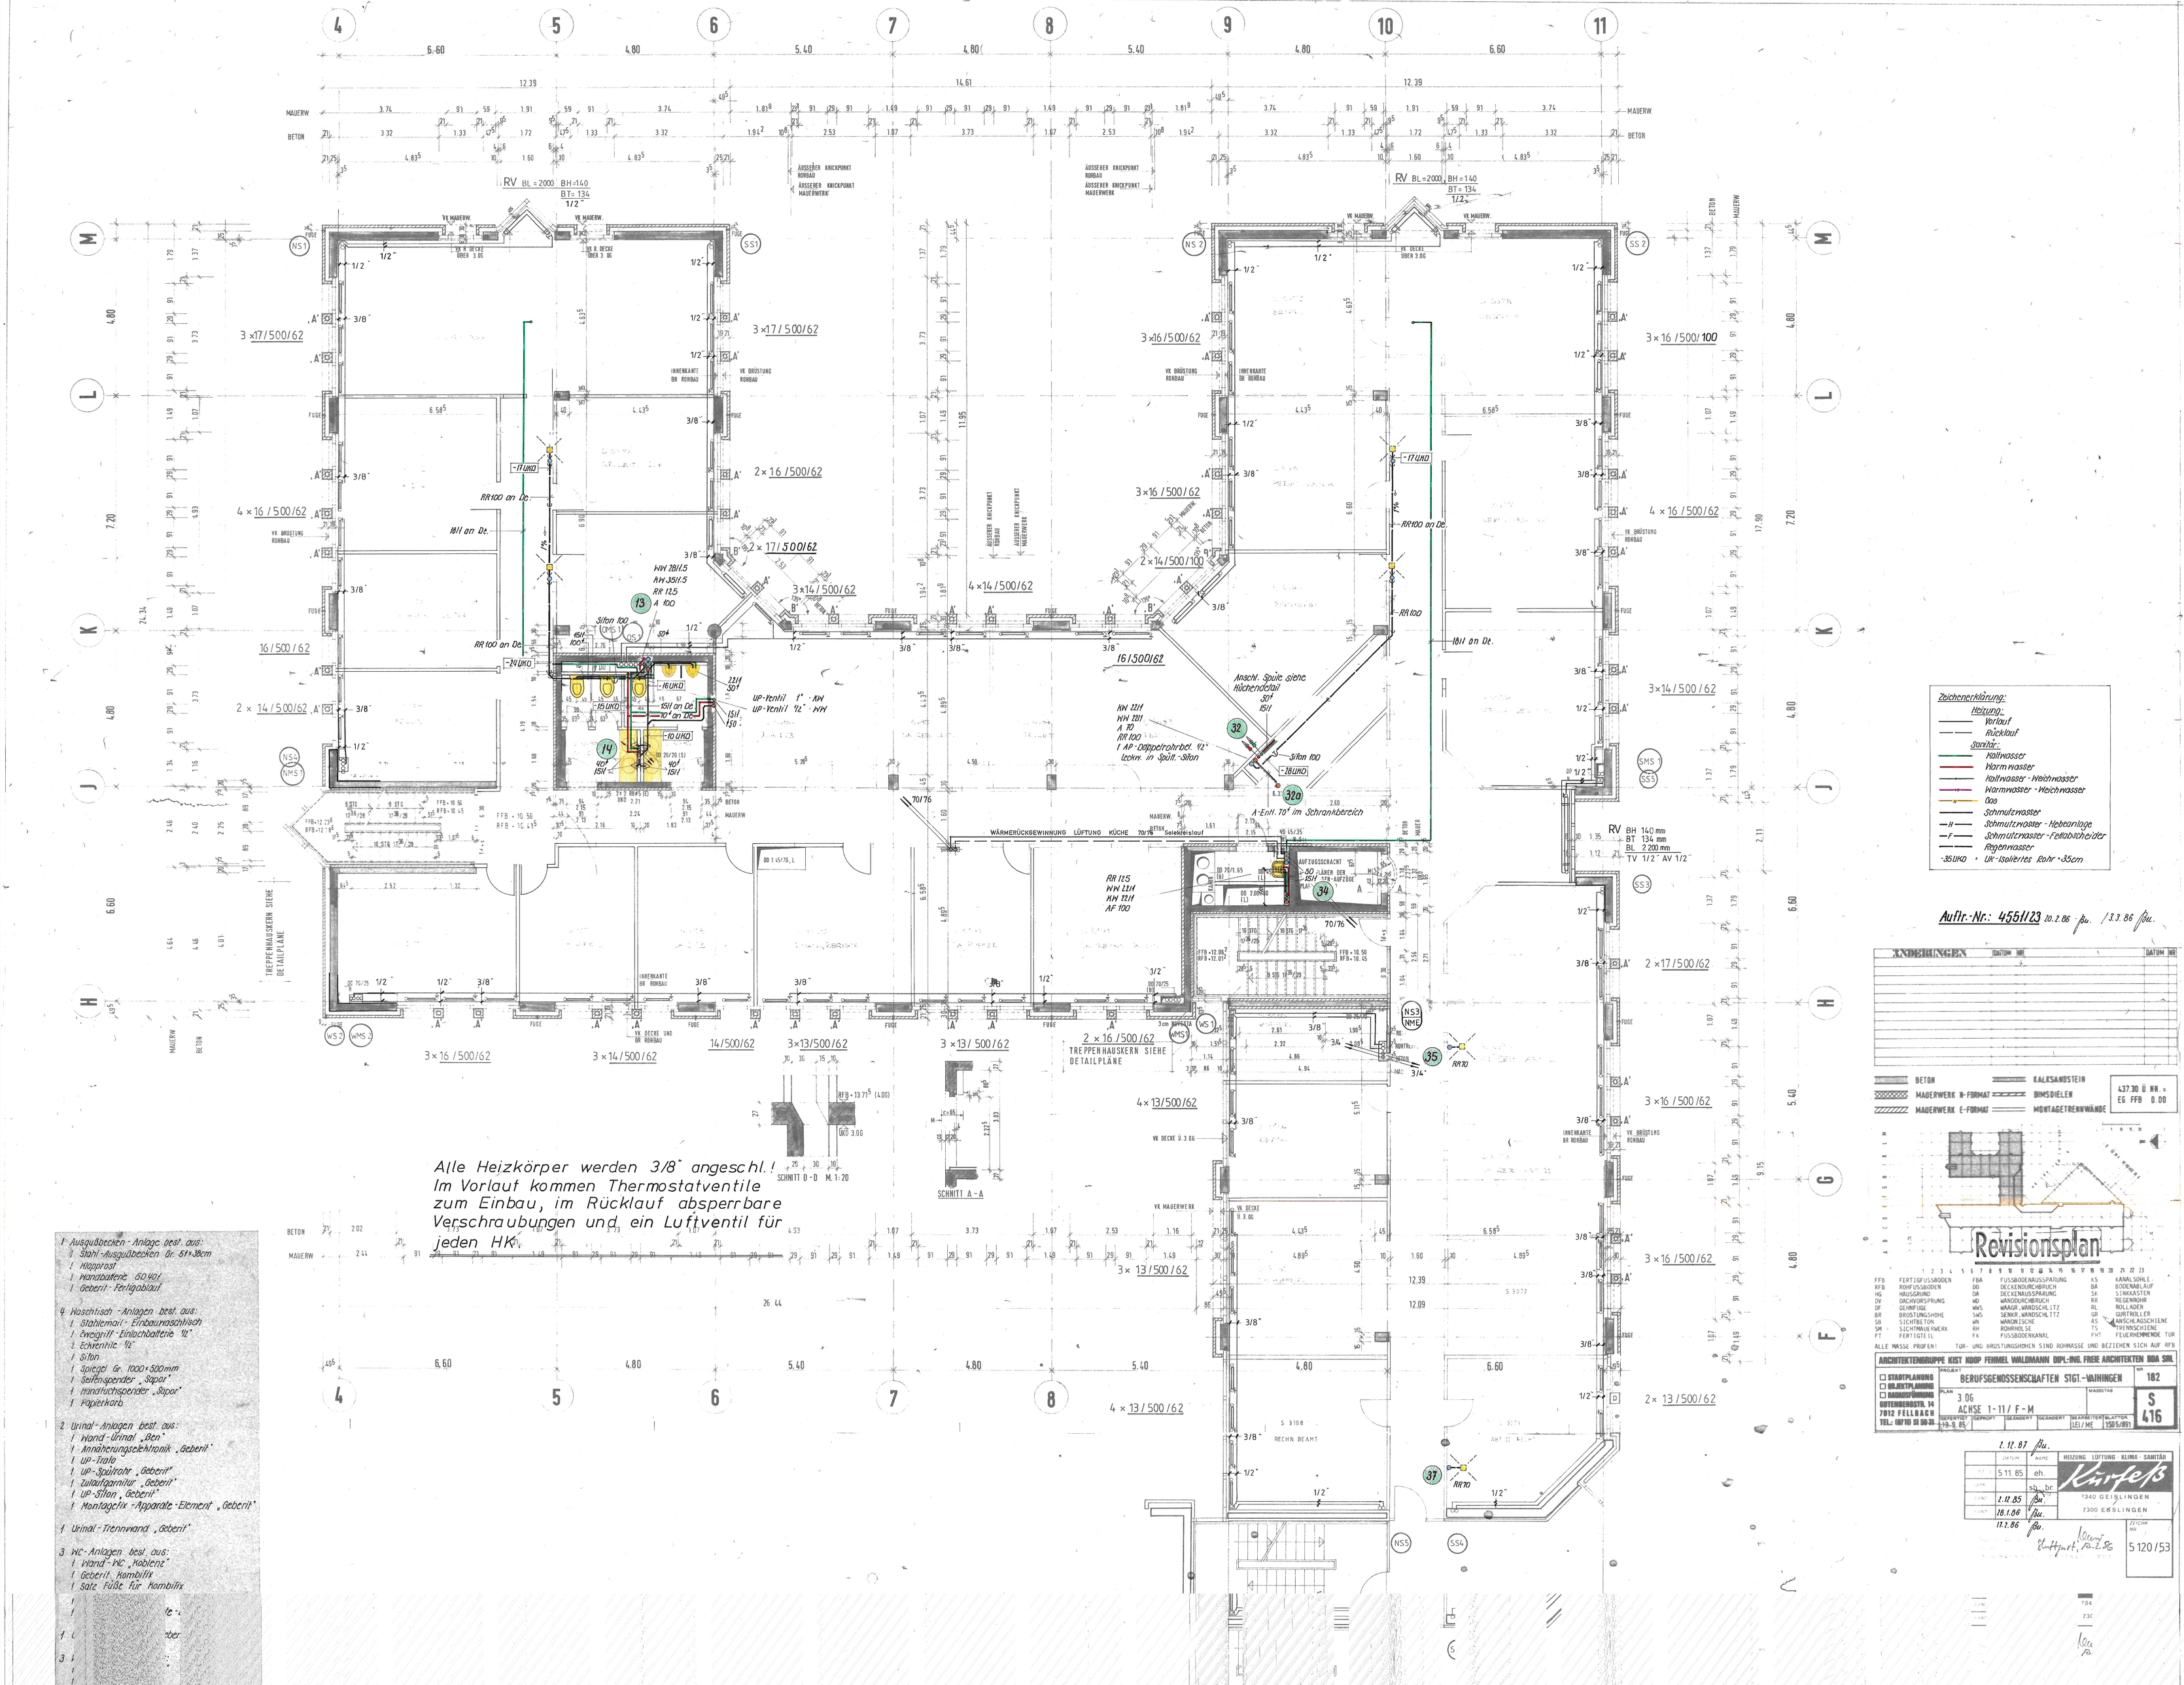

Alle Heizkörper werden 3/8" angeschl.!
Im Vorlauf kommen Thermostatventile
zum Einbau, im Rücklauf absperrbare
Verschraubungen und ein Luftventil für
jeden HK
Zeichenerklärung:
Heizung:
Vorlauf
Rücklauf
Sanitär:
Kaltwasser
Warmwasser
Kaltwasser - Weichwasser
Warmwasser - Weichwasser
Gas
Schmutzwasser
Schmutzwasser - Hebeanlage
Schmutzwasser - Fettabscheider
Regenwasser
-35UKO = UK-Isoliertes Rohr +35cm
Auftr.-Nr.: 4551/23 20.2.86 Bu. / 3.3.86 Bu.
ÄNDERUNGEN
BETON
MAUERWERK N-FORMAT
MAUERWERK E-FORMAT
KALKSANDSTEIN
BIMSDIELEN
MONTAGETRENNWÄNDE
437.30 Ü. NN. = EG FFB 0.00
Revisionsplan
FFB FERTIGFUSSBODEN
RFB ROHFUSSBODEN
HG HAUSGRUND
DV DACHVORSPRUNG
DF DEHNFUGE
BR BRÜSTUNGSHÖHE
SB SICHTBETON
SM SICHTMAUERWERK
FT FERTIGTEIL
FBA FUSSBODENAUSSPARUNG
DD DECKENDURCHBRUCH
DA DECKENAUSSPARUNG
WD WANDDURCHBRUCH
WWS WAAGR. WANDSCHLITZ
SWS SENKR. WANDSCHLITZ
WN WANDNISCHE
RH ROHRHÜLSE
FK FUSSBODENKANAL
KS KANALSOHLE
BA BODENABLAUF
SK SINKKASTEN
RR REGENROHR
RL ROLLADEN
GR GURTROLLER
AS ANSCHLAGSCHIENE
TS TRENNSCHIENE
FHT FEUERHEMMENDE TOR
ALLE MASSE PRÜFEN! TÜR- UND BRÜSTUNGSHÖHEN SIND ROHMASSE UND BEZIEHEN SICH AUF RFB
ARCHITEKTENGRUPPE KIST KOOP FEHMEL WALDMANN DIPL.-ING. FREIE ARCHITEKTEN BDA SRL
STADTPLANUNG
OBJEKTPLANUNG
BAUAUSFÜHRUNG
GUTENBERGSTR. 14
7012 FELLBACH
TEL.: (0711) 51 50 31
PROJEKT: BERUFSGENOSSENSCHAFTEN STGT.-VAIHINGEN
NR. 182
PLAN: 3.06 ACHSE 1-11/ F-M
MASSSTAB
S 416
GEFERTIGT 13.9.85
GEPRÜFT
GEÄNDERT
GEÄNDERT
BEARBEITER LEI/ME
BLATTGR. 1505/891
1.12.87 Bu.
DATUM NAME
5.11.85 eh.
sb. br.
2.12.85 Bu.
18.1.86 Bu.
17.2.86 Bu.
HEIZUNG · LÜFTUNG · KLIMA · SANITÄR
Kurfeß
7340 GEISLINGEN
7300 ESSLINGEN
ZEICHN. NR. 5120/53
1 Ausgußbecken-Anlage best. aus:
1 Stahl-Ausgußbecken Gr. 51×38cm
1 Klapprost
1 Handbatterie 50 Wat
1 Geberit-Fertigablauf
4 Waschtisch-Anlagen best. aus:
1 Stahlemail-Einbauwaschtisch
1 Zweigriff-Einlochbatterie 1/2"
1 Eckventile 1/2"
1 Siton
1 Spiegel Gr. 1000×500mm
1 Seifenspender „Sapor"
1 Handtuchspender „Sapor"
1 Papierkorb
2 Urinal-Anlagen best. aus:
1 Wand-Urinal „Ben"
1 Annäherungselektronik „Geberit"
1 UP-Trafo
1 UP-Spülrohr „Geberit"
1 Zulaufgarnitur „Geberit"
1 UP-Siton „Geberit"
1 Montagefix-Apparate-Element „Geberit"
1 Urinal-Trennwand „Geberit"
3 WC-Anlagen best. aus:
1 Wand-WC „Koblenz"
1 Geberit Kombifix
1 Satz Füße für Kombifix