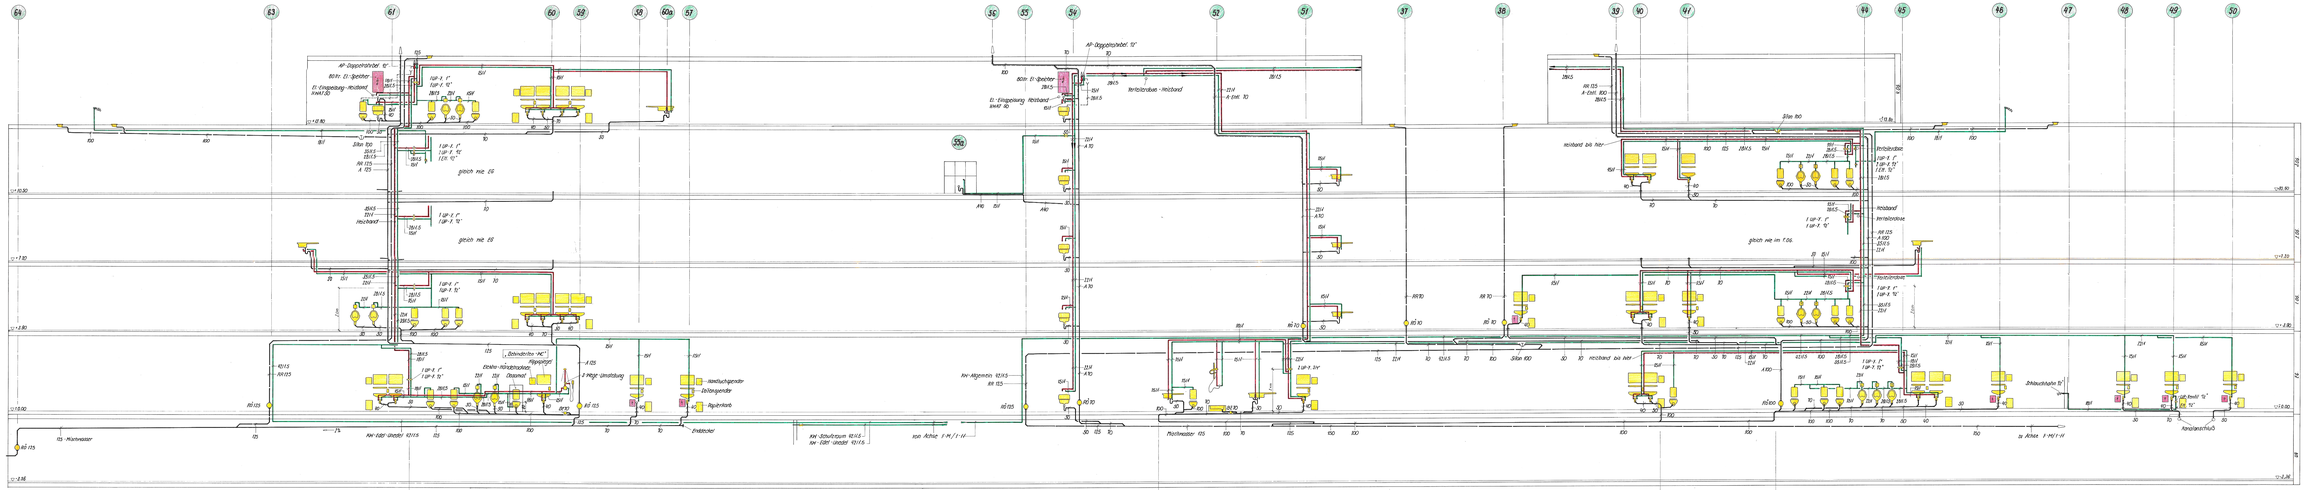

Revisionsplan

Strangschema Achse 1-13 / A-F

Auftr.-Nr.: 4551/13

DATUM	NAME	REGIONAL LEITUNG KLIMA LANDTECHNIK	
NEU 23.2.84	Jha	Kurfeß	
GEPRÜFT		7340 GEISLINGEN	
1.11.87	Jha	7300 ESSLINGEN	
GEZEICHNET		BAUVORHABEN	
		Grundgrundschule	
MASSSTAB			BLATT-NR.
1:100		Dipl.-Ingenieure	
		Hahnenkratt	