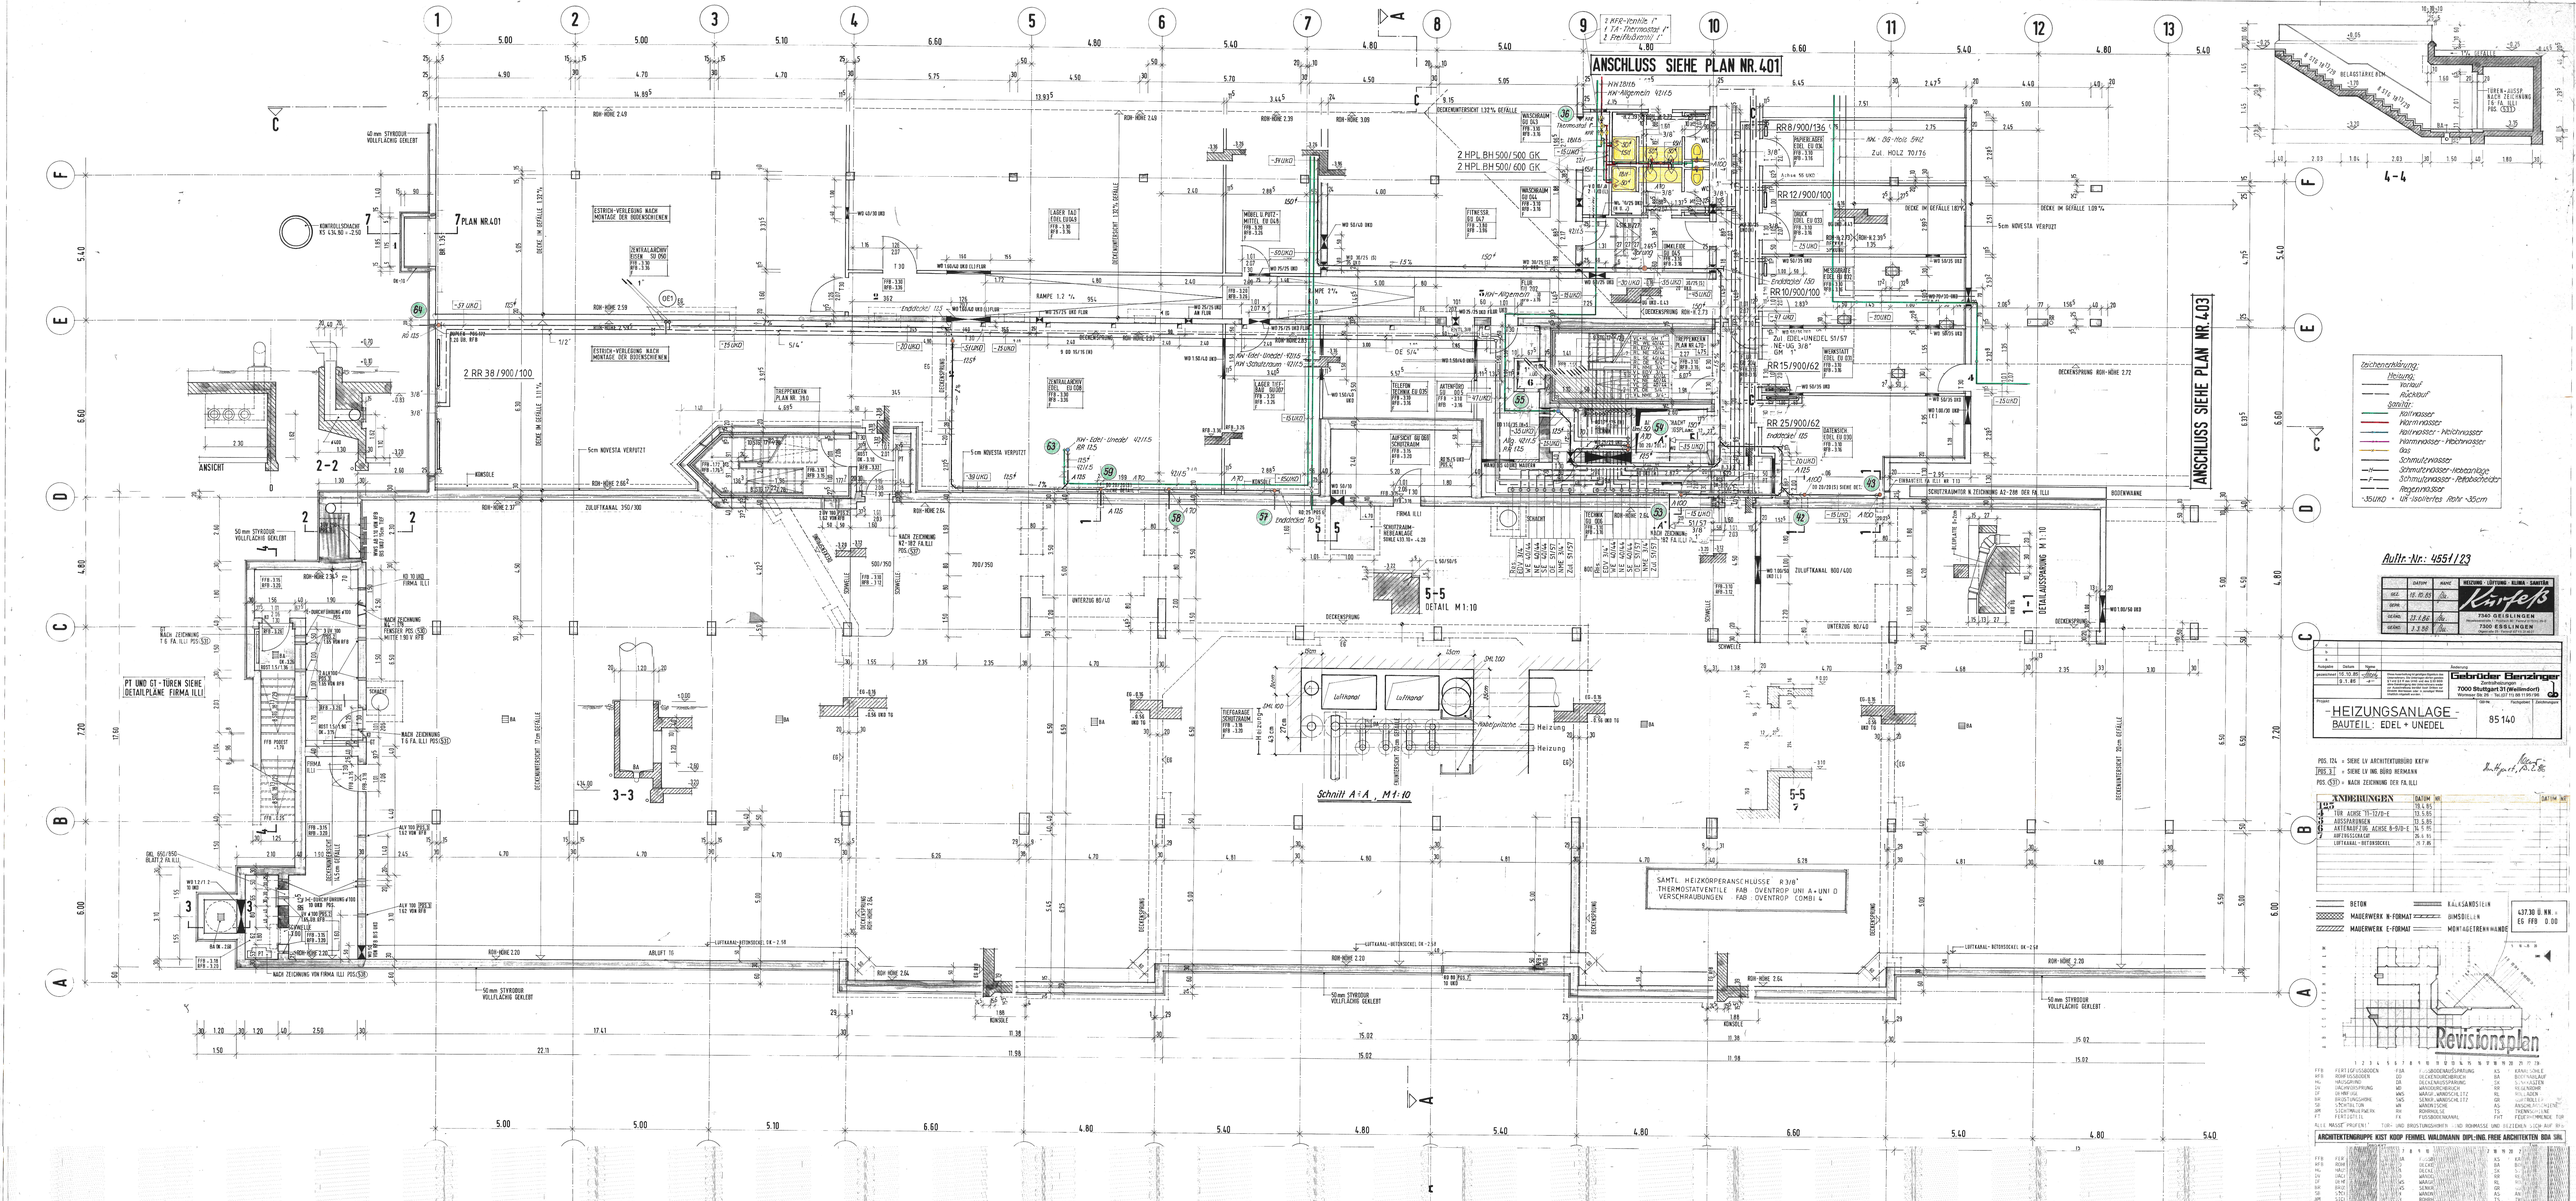

ANSCHLUSS SIEHE PLAN NR. 401
ANSCHLUSS SIEHE PLAN NR. 403
PLAN NR. 401
2 RR 38/900/100
2 HPL BH 500/500 GK
2 HPL BH 500/600 GK
RR 8/900/136
RR 12/900/100
RR 10/900/100
RR 15/900/62
RR 25/900/62
2-2
3-3
4-4
5-5
DETAIL M 1:10
1-1
DETAILAUSSPARUNG M 1:10
Schnitt A-A, M 1:10
ANSICHT
PT UND GT-TÜREN SIEHE DETAILPLÄNE FIRMA ILLI
SAMTL. HEIZKÖRPERANSCHLUSSE R 3/8"
THERMOSTATVENTILE FAB. OVENTROP UNI A + UNI D
VERSCHRAUBUNGEN FAB. OVENTROP COMBI 4
Auftr.-Nr.: 4551/23
Gebrüder Benzinger
7000 Stuttgart 31 (Weilimdorf)
HEIZUNGSANLAGE - BAUTEIL: EDEL + UNEDEL
85140
ÄNDERUNGEN
Revisionsplan
BETON
MAUERWERK N-FORMAT
MAUERWERK E-FORMAT
KALKSANDSTEIN
GIMSDIELEN
637.30 Ü.NN. = EG FFB 0.00
ARCHITEKTENGRUPPE KIST KOOP FEHRL WALDMANN DIPL.-ING. FREIE ARCHITEKTEN BDA SBL