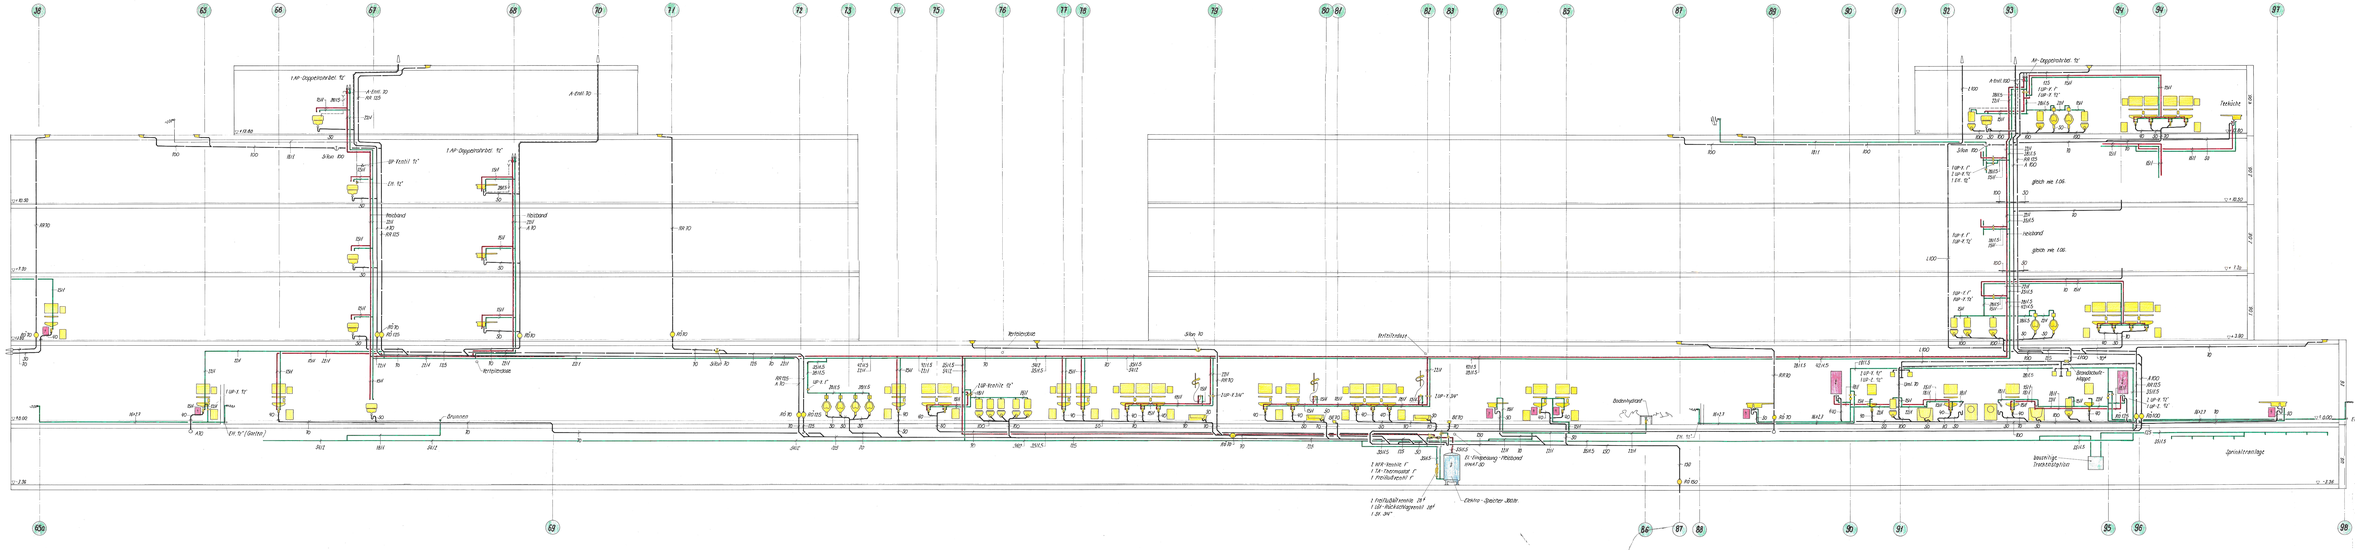

Revisionsplan
Stangschema Achse 11-21 / A-E
Auftr.-Nr.: 4551/13
Kirfel
7340 GEISLINGEN
Bauherrenbezeichnung
Bad - Abteilungen
Bahnhofstraße
Stangschema
Achse 11-21 / A-E