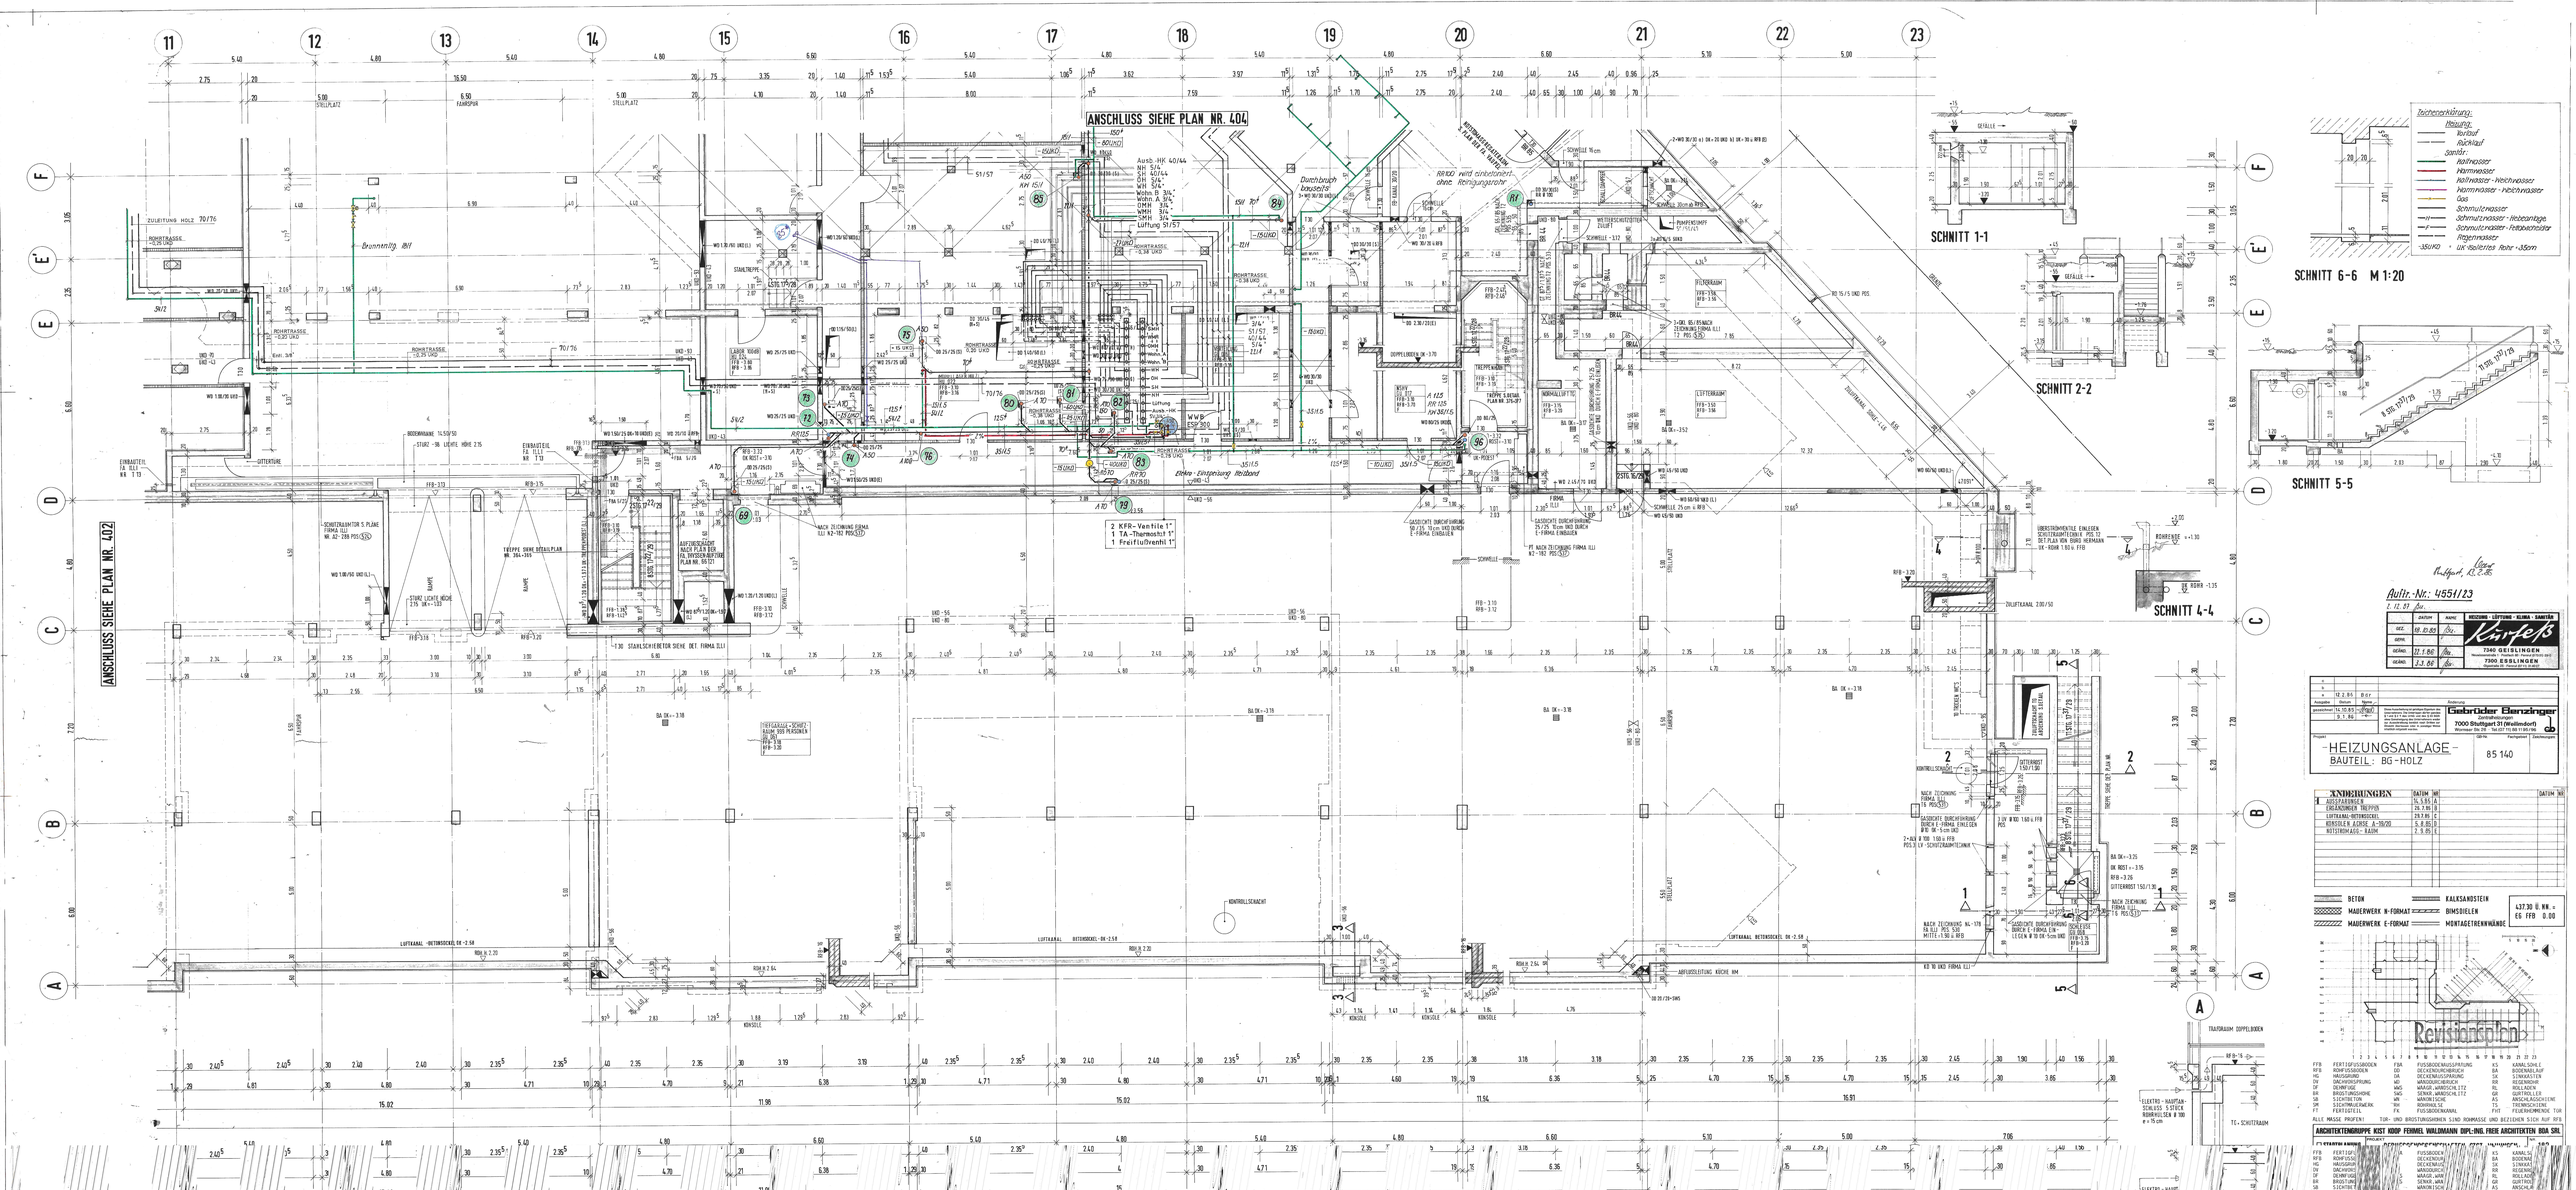

ANSCHLUSS SIEHE PLAN NR. 404
ANSCHLUSS SIEHE PLAN NR. 402
SCHNITT 1-1
SCHNITT 2-2
SCHNITT 4-4
SCHNITT 5-5
SCHNITT 6-6 M 1:20
Teichenerklärung:
Heizung:
Vorlauf
Rücklauf
Sanitär:
Kaltwasser
Warmwasser
Kaltwasser - Weichwasser
Warmwasser - Weichwasser
Gas
Schmutzwasser
Schmutzwasser - Hebeanlage
Schmutzwasser - Fettabscheider
Regenwasser
-35UKD = UK Bekleidet Rohr -35cm
2 KFR-Ventile 1"
1 TA-Thermostat 1"
1 Freiflußventil 1"
Aufträge-Nr.: 4551/23
Gebrüder Benzinger
Zentralheizungen
7000 Stuttgart 31 (Wallmdorf)
Wormser Str. 20 - Tel. 07 11 88 11 95/96
HEIZUNGSANLAGE
BAUTEIL: BG-HOLZ
85 140
ÄNDERUNGEN
AUSSPARUNGEN
ERGÄNZUNGEN TREPPEN
LUFTKANAL-BETONSOCKEL
KONSOLEN ACHSE A-30/20
NOTSTROMAGG - RAUM
BETON
MAUERWERK N-FORMAT
MAUERWERK E-FORMAT
KALKSANDSTEIN
BIMSSTEILEN
MONTAGETRENNWÄNDE
Revisionsplan
ARCHITEKTENGRUPPE KIST KOOP FEMMEL WALDMANN DIPL-ING. FREIE ARCHITEKTEN BDA SRL