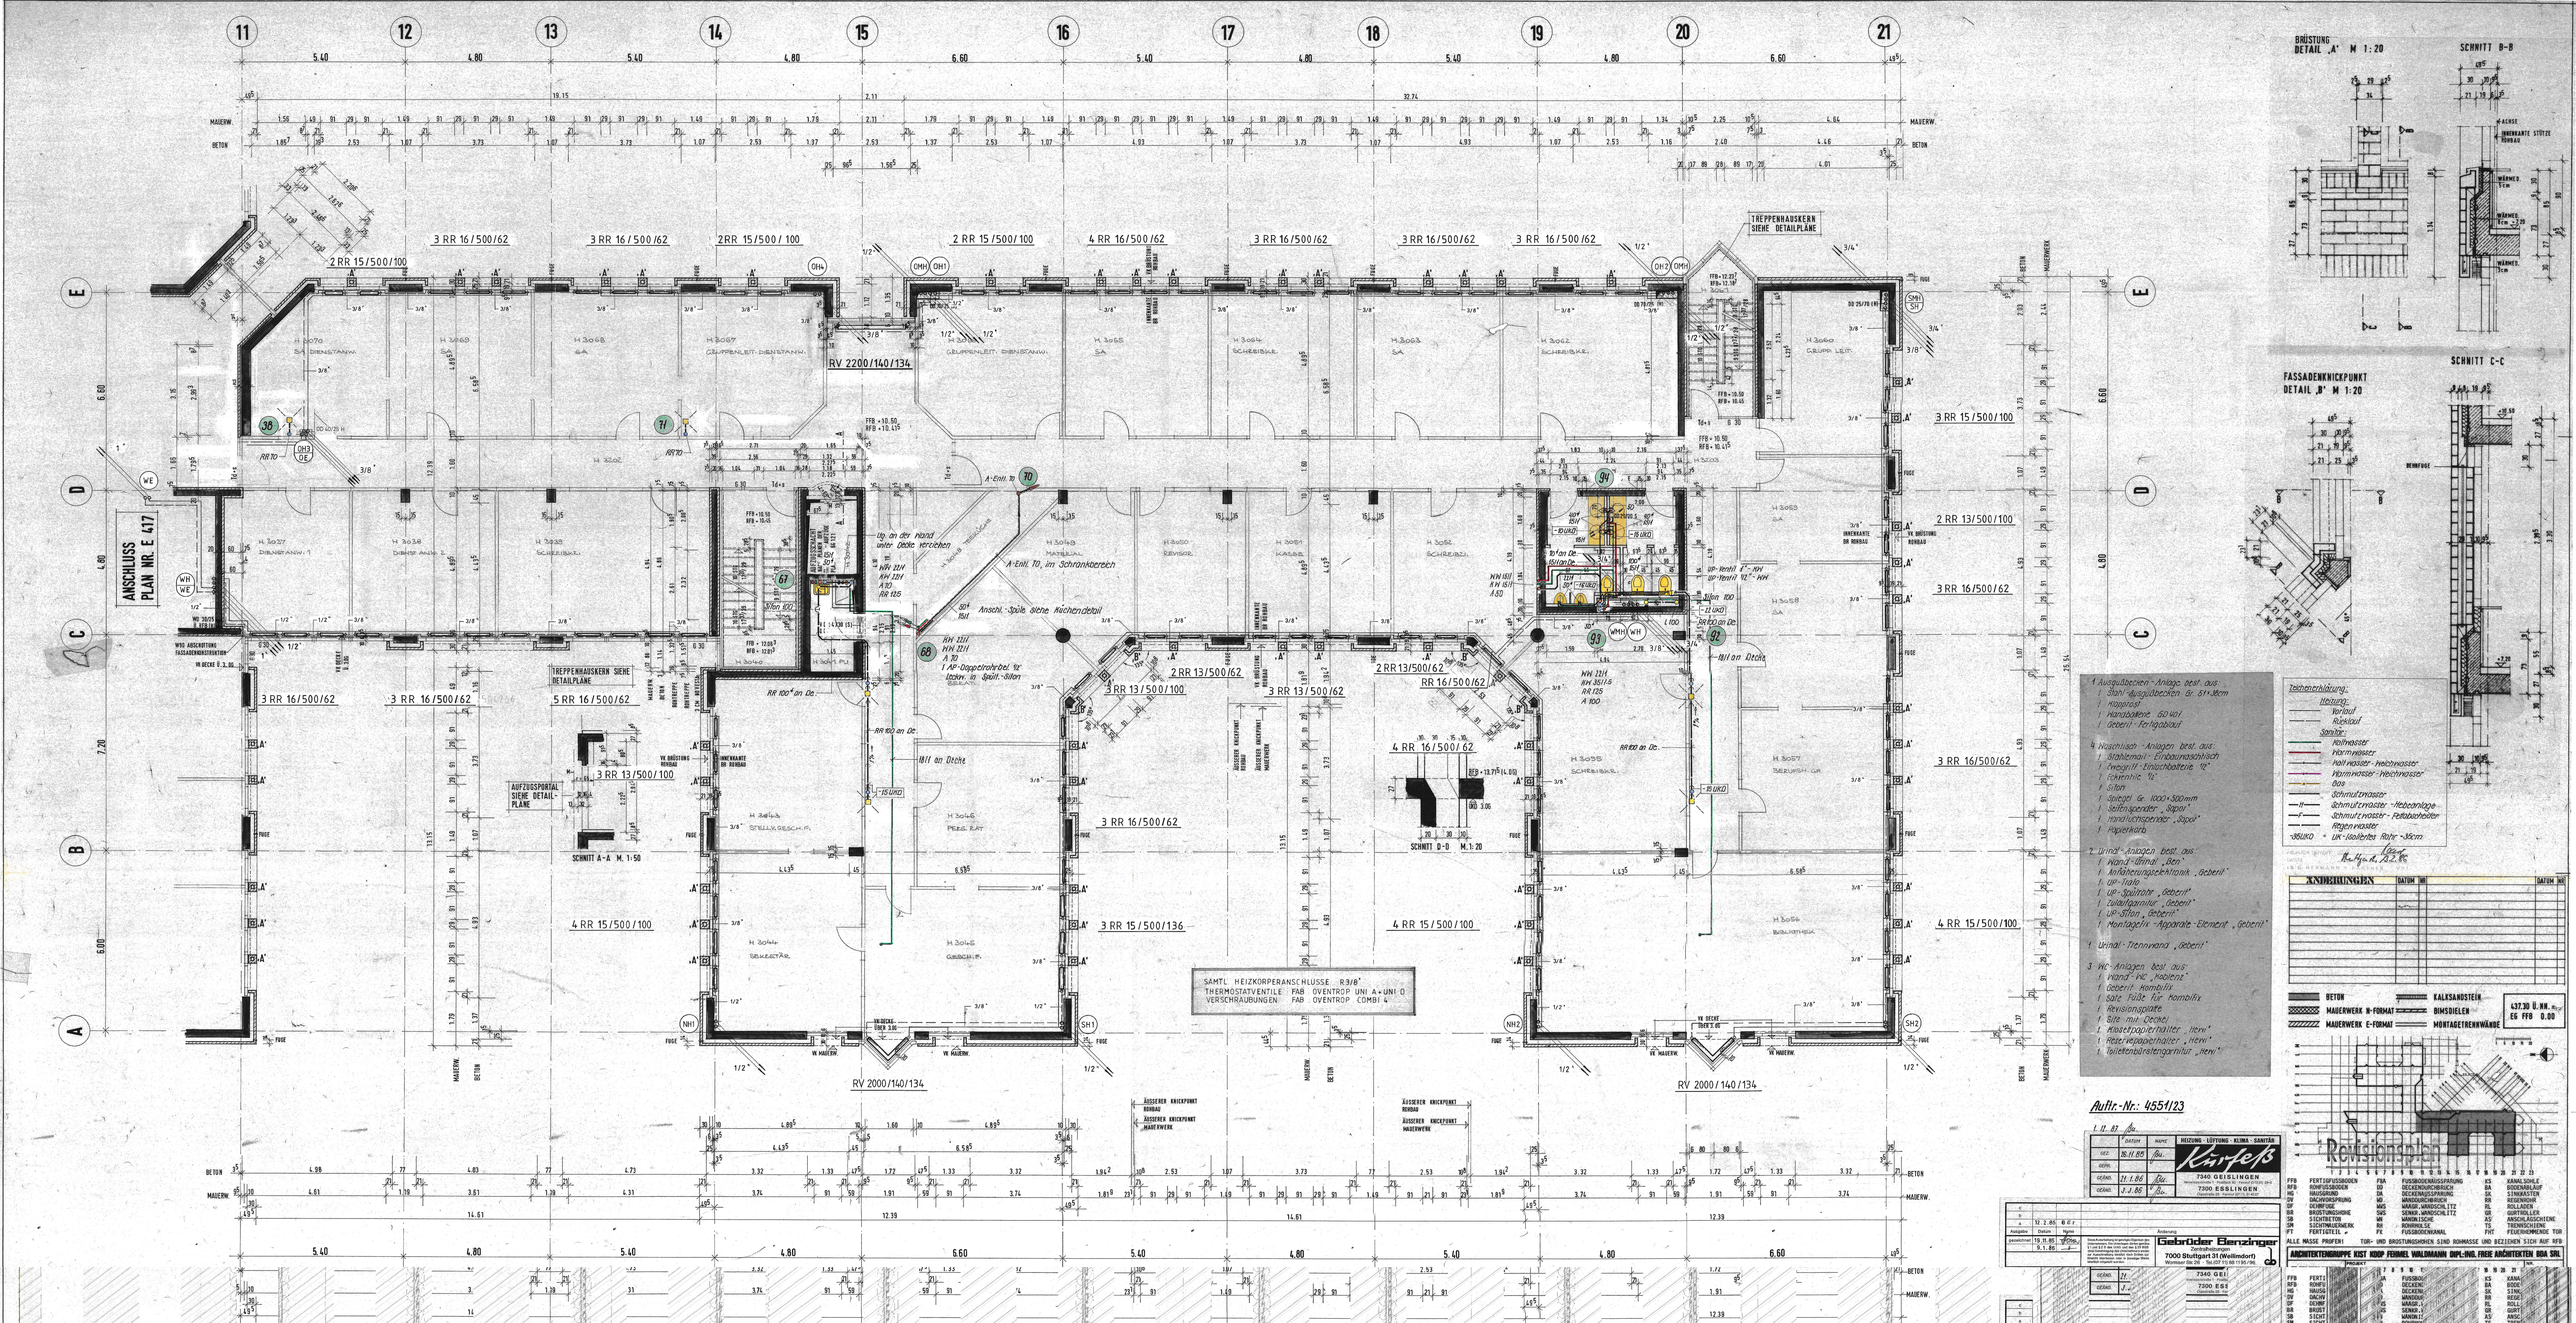
11
12
13
14
15
16
17
18
19
20
21
A
B
C
D
E
ANSCHLUSS PLAN NR. E 417
TREPPENHAUSKERN SIEHE DETAILPLÄNE
AUFZUGSPORTAL SIEHE DETAIL-PLÄNE
SCHNITT A-A M. 1:50
SCHNITT D-D M. 1:20
BRÜSTUNG DETAIL „A" M 1:20
SCHNITT B-B
FASSADENKNICKPUNKT DETAIL „B" M 1:20
SCHNITT C-C
RV 2200/140/134
RV 2000/140/134
SAMTL. HEIZKÖRPERANSCHLÜSSE R3/8"
THERMOSTATVENTILE FAB OVENTROP UNI A+UNI D
VERSCHRAUBUNGEN FAB OVENTROP COMBI 4
Auftr.-Nr.: 4551/23
Revisionsplan
ÄNDERUNGEN
DATUM
Gebrüder Benzinger
7000 Stuttgart 31 (Weilimdorf)
ARCHITEKTENGRUPPE KIST KOOP FEHREL WALDMANN DIPL.-ING. FREIE ARCHITEKTEN BDA SRL