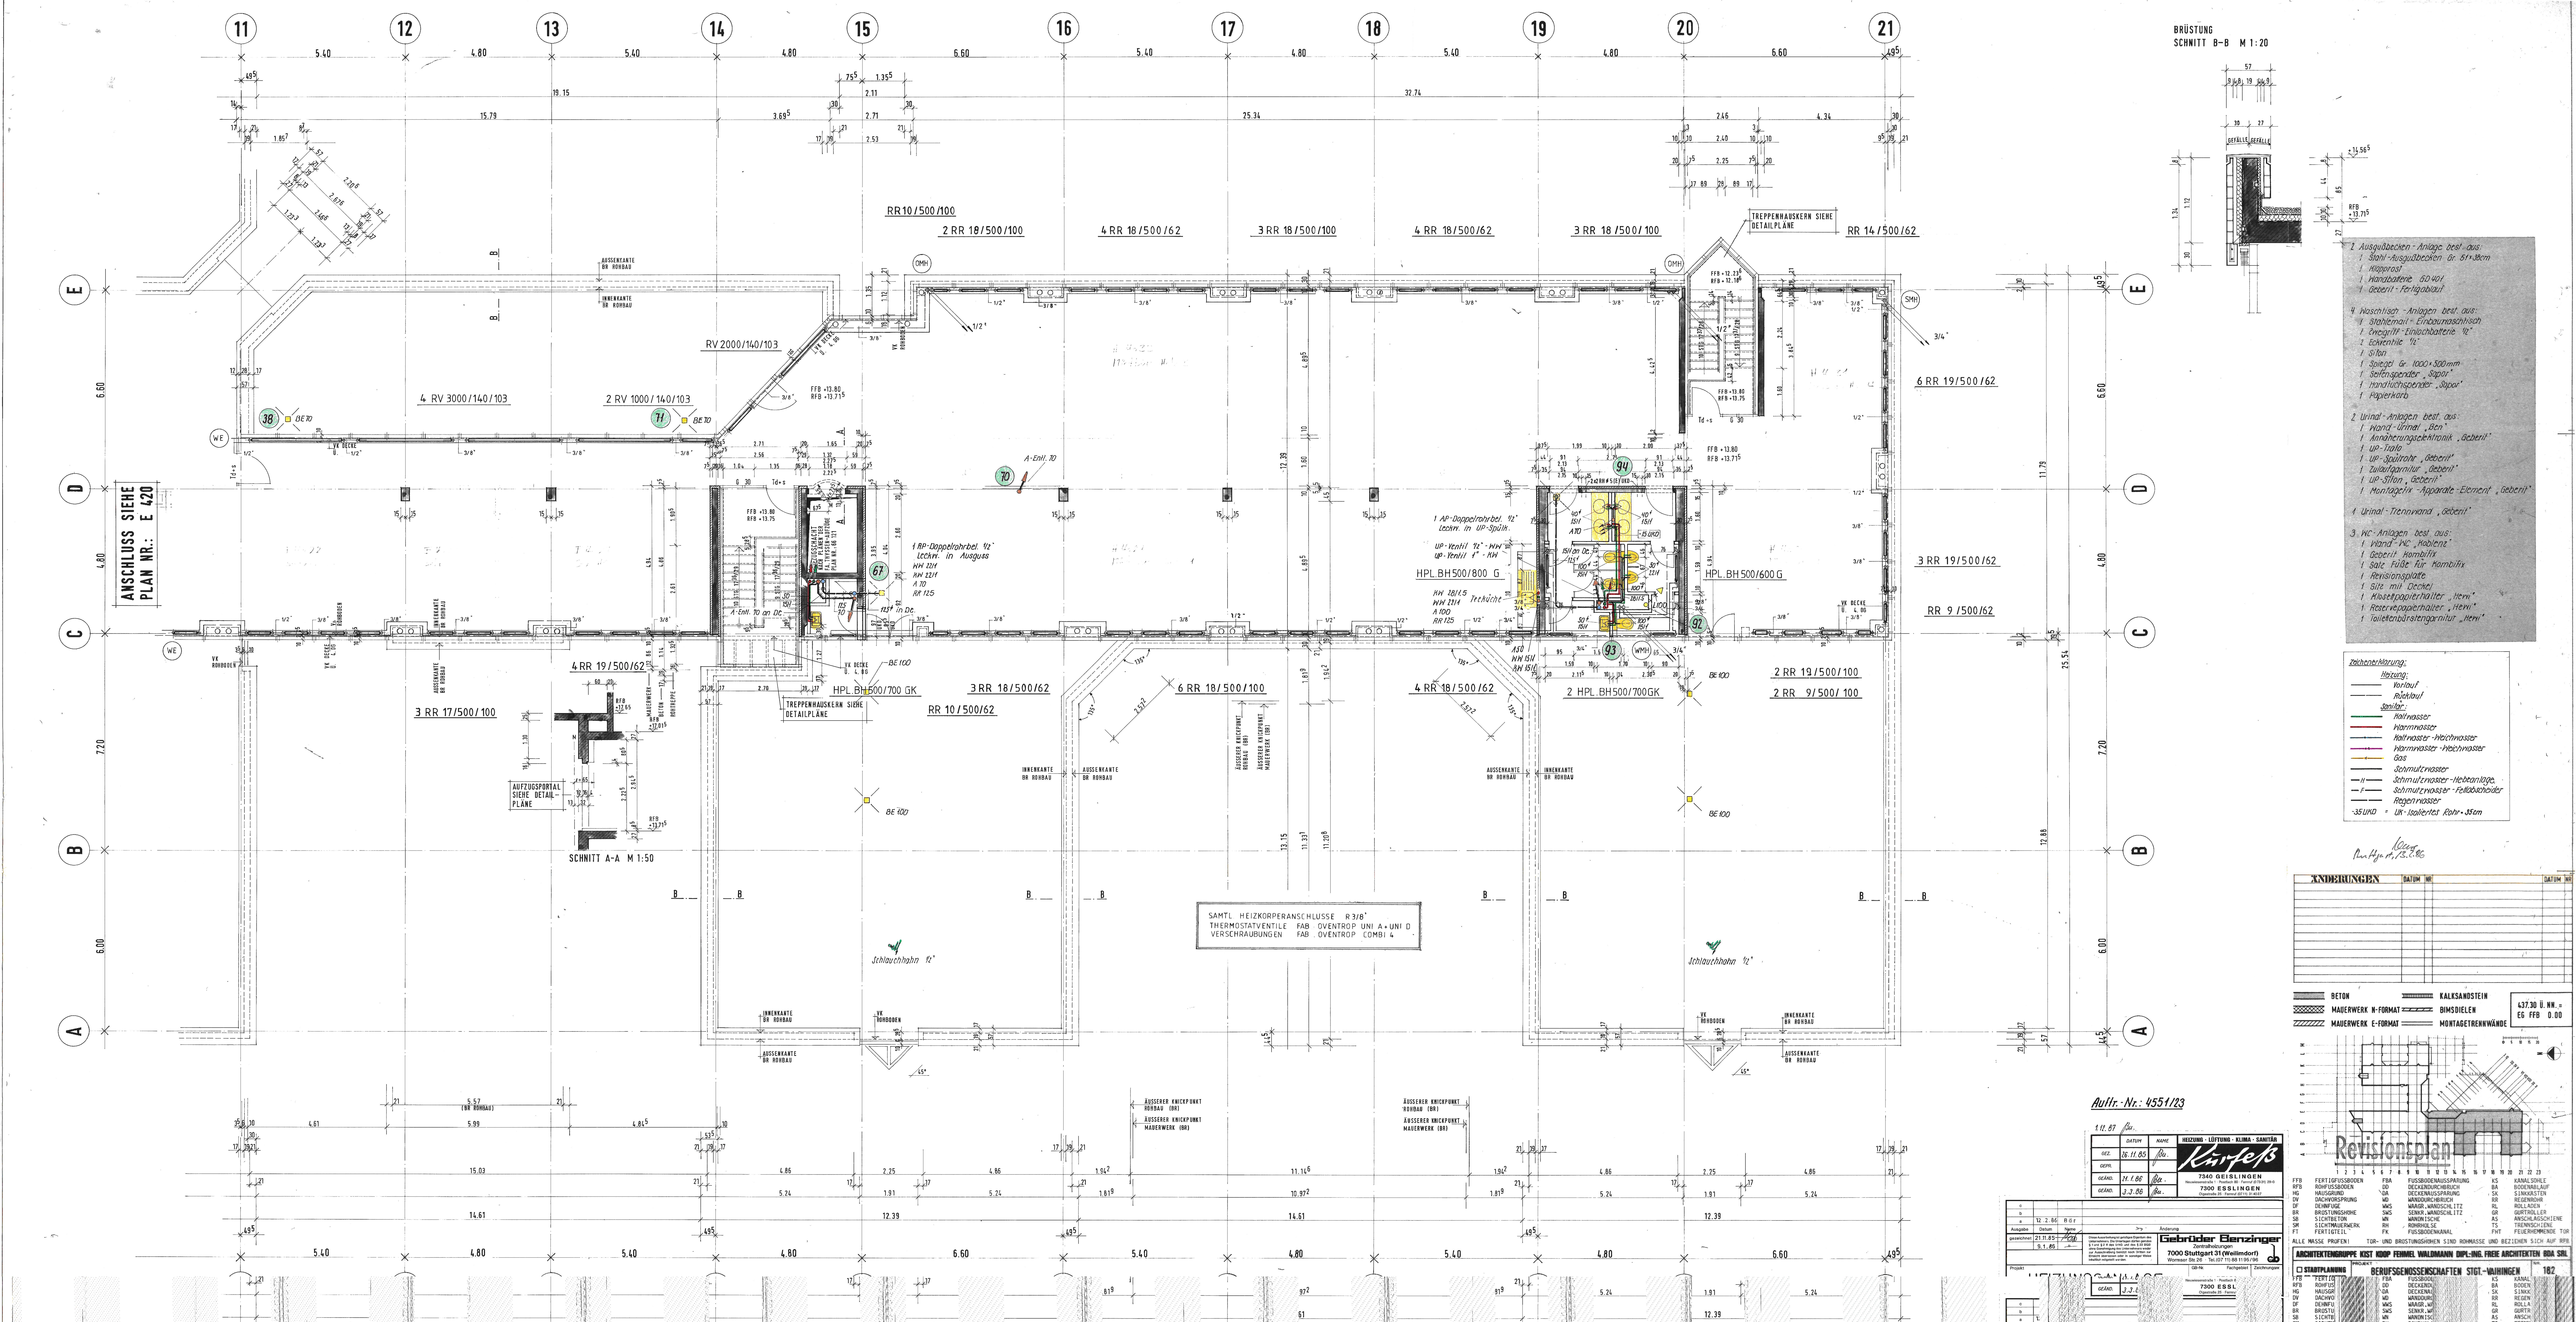

11 12 13 14 15 16 17 18 19 20 21
A B C D E
RR10/500/100
2 RR 18/500/100
4 RR 18/500/62
3 RR 18/500/100
4 RR 18/500/62
3 RR 18/500/100
TREPPENHAUSKERN SIEHE DETAILPLÄNE
RR 14/500/62
6 RR 19/500/62
3 RR 19/500/62
RR 9/500/62
2 RR 19/500/100
2 RR 9/500/100
RV 2000/140/103
4 RV 3000/140/103
2 RV 1000/140/103
ANSCHLUSS SIEHE PLAN NR.: E 420
3 RR 17/500/100
4 RR 19/500/62
HPL.BH500/700 GK
3 RR 18/500/62
RR 10/500/62
6 RR 18/500/100
4 RR 18/500/62
2 HPL.BH500/700GK
HPL.BH500/800 G
HPL.BH500/600 G
AUFZUGSPORTAL SIEHE DETAIL-PLÄNE
SCHNITT A-A M 1:50
SAMTL. HEIZKÖRPERANSCHLÜSSE R 3/8"
THERMOSTATVENTILE FAB. OVENTROP UNI A + UNI D
VERSCHRAUBUNGEN FAB. OVENTROP COMBI 4
Schlauchhahn ½"
BE 100
BE 70
A-Entl. 70
1 BD-Doppelrohrbel. ½" Leckm. in Ausguss HH 12/1 NH 12/1 A 70 RR 125
1 AP-Doppelrohrbel. ½" Leckm. in UP-Spülk.
UP-Ventil ½" - HW
UP-Ventil ½" - KW
HH 18/1.5 WH 12/1 A 100 RR 125
A-Entl. 70 an Dr.
H 13 an Dr.
H 10 NH 15/1 NH 6/1
WM 10
Td = 5
Td = 6
G 30
G 50
VK DECKE U. BD
VK RÖHRDECKE
VK BODEN
INNENKANTE BR ROHBAU
AUSSENKANTE BR ROHBAU
ÄUSSERER KNICKPUNKT ROHBAU (BR)
ÄUSSERER KNICKPUNKT MAUERWERK (BR)
FFB +13.80 RFB +13.715
FFB +12.23 RFB +12.10
FFB +10.65 RFB +10.75
FFB +13.80 RFB +13.715
RFB +12.65
RFB +13.715
BRÜSTUNG SCHNITT B-B M 1:20
GEFÄLLE
1 Ausgußbecken - Anlage best. aus:
1 Stahl-Ausgußbecken Gr. 61 x 51cm
1 Kalkrost
1 Handbrause, 60 Hzl.
1 Geberit - Fertigablauf
4 Waschtisch - Anlagen best. aus:
1 Stahlemail - Einbauwaschtisch
1 Grohe/IF - Einschlußterm. "U"
1 Eckventile "U"
1 Siba
1 Spiegel Gr. 1000 x 500 mm
1 Seifenspender „Sapon"
1 Handtuchspender „Sapon"
1 Papierkorb
2 Urinal - Anlagen best. aus:
1 Wand - Urinal „Ben"
1 Annäherungselektronik „Geberit"
1 UP - Ventil
1 UP - Spülrohr „Geberit"
1 Tulpenarmatur „Geberit"
1 UP - Sifon „Geberit"
1 Montagefix - Apparate - Element „Geberit"
4 Urinal - Trennwand „Geberit"
3 WC - Anlagen best. aus:
1 Wand - WC „Habena"
1 Geberit Kombifix
1 Satz Füße für Kombifix
1 Revisionsplatte
1 Sitz - mit Deckel
1 Klosettpapierhalter „Item"
1 Reservepapierhalter „Item"
1 Toilettenbürstengarnitur „Item"
Rohrkennzeichnung:
Heizung:
Vorlauf
Rücklauf
Sanitär:
Kaltwasser
Warmwasser
Kaltwasser - Mischwasser
Warmwasser - Hochwasser
Gas
Schmutzwasser
Schmutzwasser - Hebeanlage
Schmutzwasser - Fettabscheider
Regenwasser
-35 UNO = Un - isoliertes Rohr - 35 cm
ÄNDERUNGEN
DATUM NR
BETON
MAUERWERK N-FORMAT
MAUERWERK E-FORMAT
KALKSANDSTEIN
BIMSDIELEN
MONTAGETRENNWÄNDE
437.30 Ü. NN. = EG FFB 0.00
Revisionsplan
Auftr.-Nr.: 4551/23
1.11.87 Bu.
DATUM NAME
GEZ. 26.11.85 Bu.
GEPR.
GENEHM. 31.1.86 Bu.
GENEHM. 3.3.86 Bu.
HEIZUNG · LÜFTUNG · KLIMA · SANITÄR
Kürfeß
7340 GEISLINGEN
Nicolaus-Otto-Straße 27 · Postfach 1240 · Telefon (07331) 6 30 61
7300 ESSLINGEN
Pulverwiesen 11 · Postfach 62
Ausgabe 12.2.86 BGr
Ausgabe 21.11.85 Bu
Ausgabe 9.1.85
Änderung
Gebr. Becker Benzinger
Architekten
7000 Stuttgart 31 (Weilimdorf)
Wörnerstr. 26 · Tel. 07 11/86 11 95 / 96
Projekt
Planinhalt
Maßstab 1:50
Datum 1.11.85
Gezeichnet Bu
Geprüft
Index
Plan-Nr. 182
ALLE MASSE PRÜFEN! TÜR- UND BRÜSTUNGSHÖHEN SIND ROHMASSE UND BEZIEHEN SICH AUF RFB
ARCHITEKTENGRUPPE KIST KOPP FEHMEL WALDMANN DIPL.-ING. FREIE ARCHITEKTEN BDA SIA
STADTPLANUNG
BERUFSGENOSSENSCHAFTEN STGT.-VAIHINGEN
FFB FERTIGFUSSBODEN FBA FUSSBODENAUSSPARUNG KS KANALSOHLE
RFB ROHFUSSBODEN DD DECKENDURCHBRUCH BA BODENABLAUF
HG HAUSGRUND DA DECKENAUSSPARUNG SK SINKKASTEN
DW DACHWERKSPRUNG WD WANDDURCHBRUCH RR REGENROHR
DF DEHNFUGE WAS WAND-, WANDSCHLITZ RL ROLLADEN
BR BRÜSTUNGSHÖHE DAS DECKEN-, WANDSCHLITZ GR GARTENGITTER
SB SICHTBETON WN WANDNISCHE AS ANSCHLUSSKIENE
SP SANITÄRRAUM RHW ROHRHALTER DS DACHSCHIENE
FT FERTIGTEILE FW FUSSBODENWAND FWT FEUERSCHUTZWAND TOR